
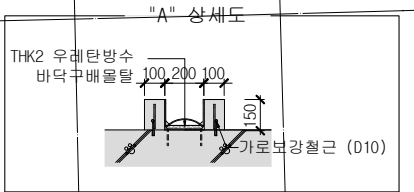
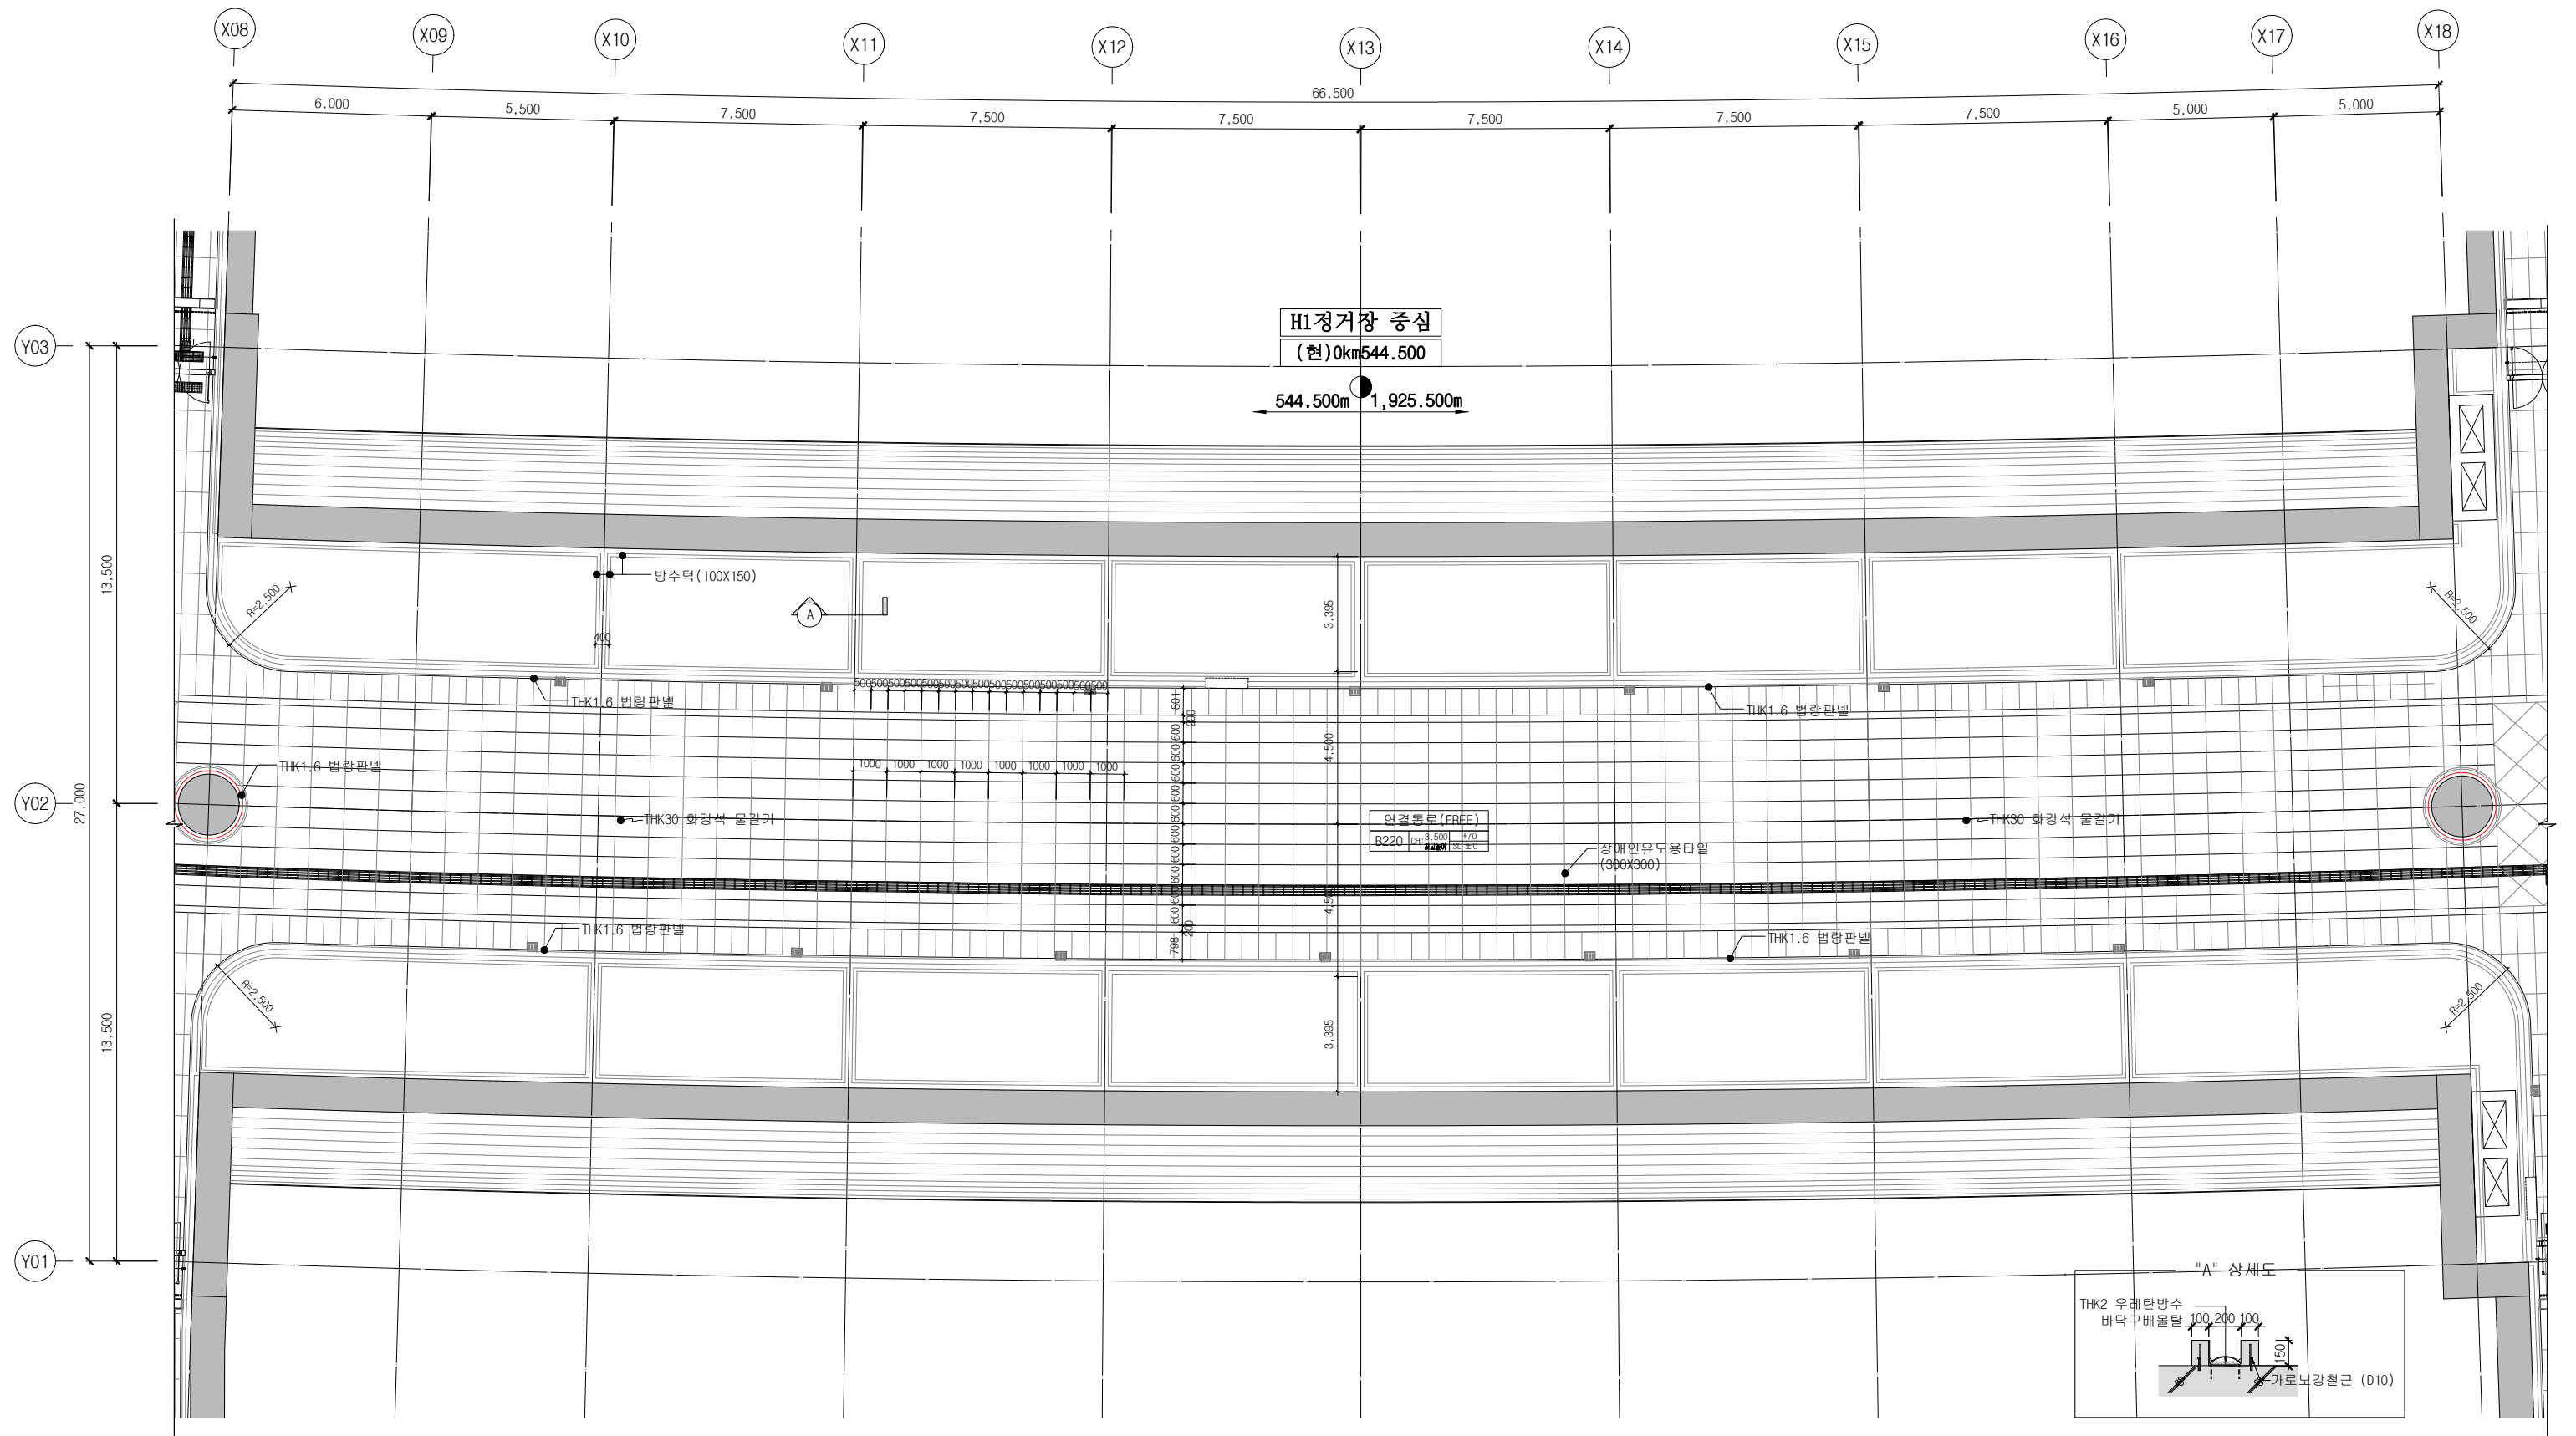


# 지하2층 (연결통로) 확대 평면도-2

S = 1 : 100

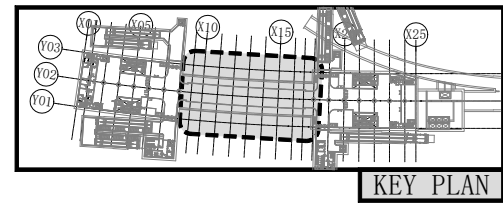

- \* 주지
1. 공간벽 선홍통, 공간벽 방수턱 : 토목공사
  2. OPEN부는 해당 분야별 협의 후 반영
  3. 바닥패턴 색채는 환경색채계획 참조

서울특별시 도시기반시설본부 도시철도국 서울특별시 도시기반시설본부 도시철도국				설계회사:  H&K Architects & Planners Co., Ltd. 감리회사:  KRTC		작성자: 김응석 검토자: 임동범 확인자: 이상일 날짜: 2014. 10.		준공도면 시공자 관리자		계약명: 하남선(5호선연장) 1-1공구 건설공사 도면번호: A2005034-004 위 치: 상일동역 H1 H2		계약번호: 도면번호: A2005034-004 축 척: 1 : 100 일련번호: 035	
개정	날짜	사	유	작성	검토	확인	개정	날짜	사	유	작성	검토	확인

# 확대 횡단면도-3

S = 1 : 50

